


1 三層平面圖 S:1/200

環球分間牆(具一小時防火時效)

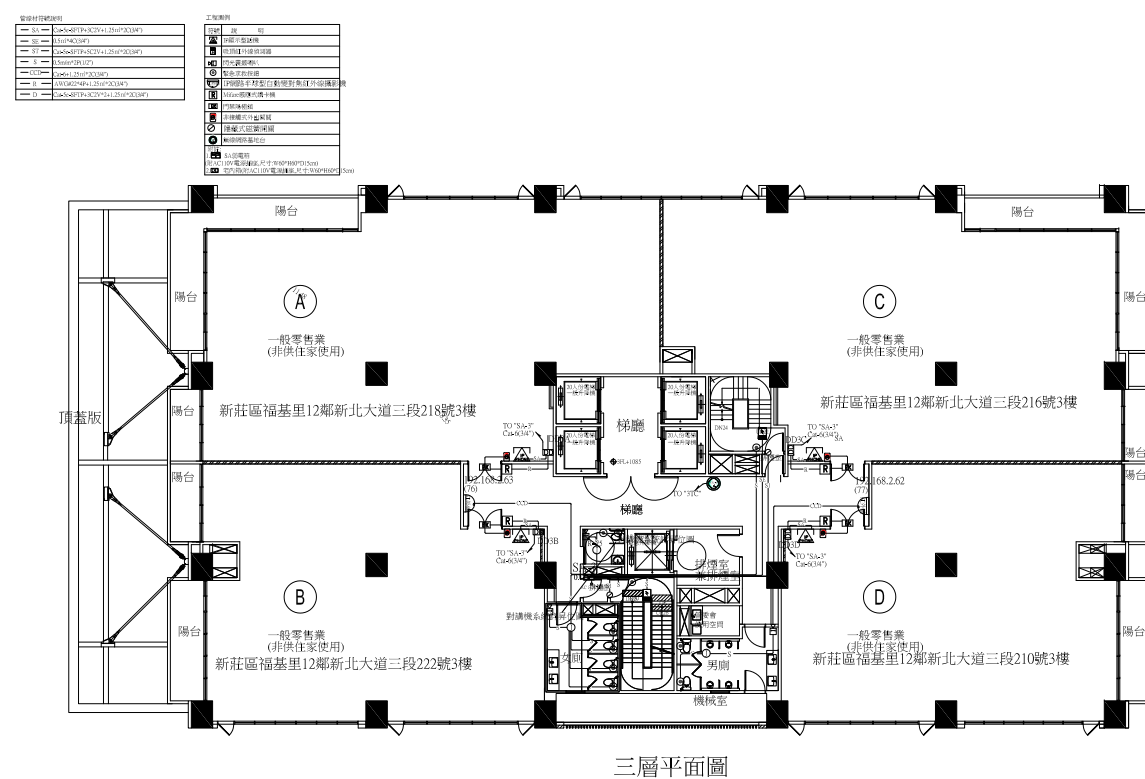

工程名稱/Project

悅萊建設  
新莊區新知段辦公大樓新建工程  
竣工圖

新北市新莊區新知段90地號

修正記錄/Revisions

李文勝

1/200(A1)1/400(A3)

CM

111/05/23

備註說明/Note

三層平面圖  
竣工圖

設計/Design

繪圖/Drawn A2-7

校核/Check

李文勝建築師事務所  
W-S. Lee Architects & Planners


單位/Unit

日期/Date


圖名/Drawing Name

圖號/Drawing No.  
台北市內湖區新湖三路189號4樓  
Tel:02-27938108 Fax:02-27932606  
E-mail:wslee.arch@wslee.com.tw

四層平面圖 S:1/200

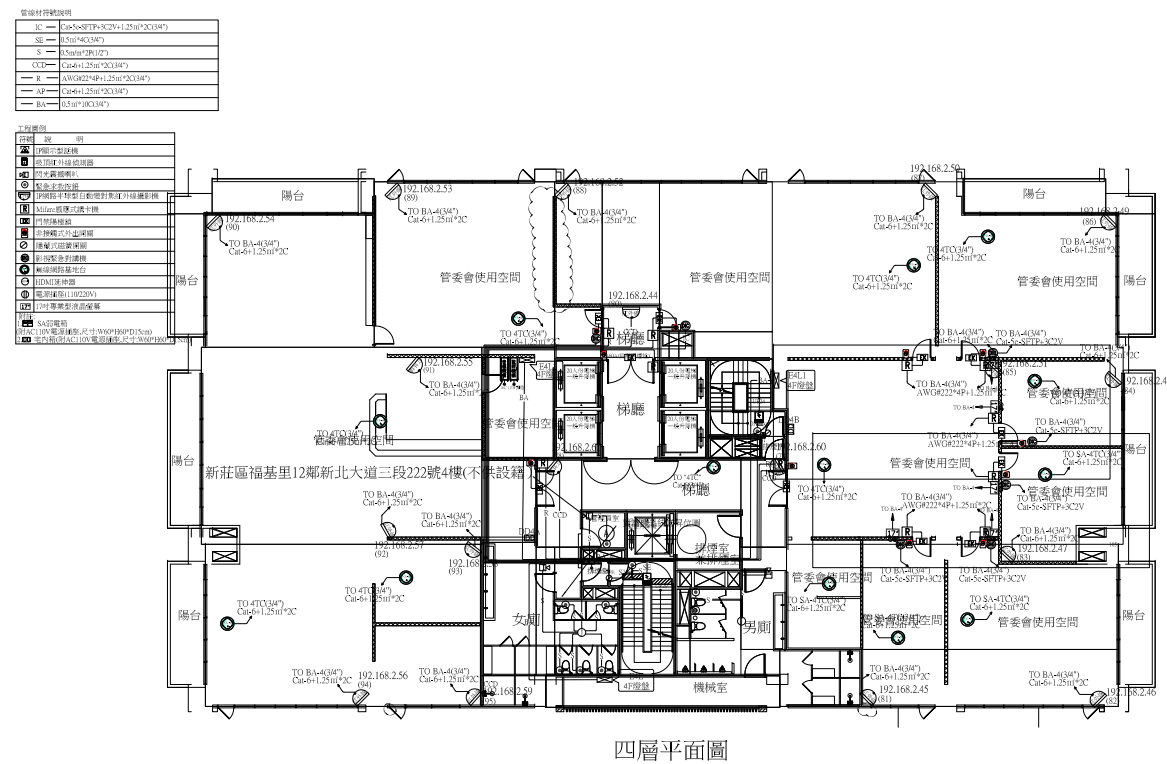

四層平面圖

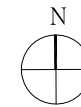

工程名稱/Project

悅萊建設  
新莊區新知段辦公大樓新建工程  
竣工圖

新北市新莊區新知段90地號

修正記錄/Revisions

李文勝

1/200(A1)1/400(A3)

CM

備註說明/Note 111/05/23

四層平面圖

竣工圖

設計/Design

繪圖/Drawn

校核/Check A2-8

比例/Scale


李文勝建築師事務所  
W-S Lee Architects & Planners

日期/Date

圖名/Drawing Name

圖號/Drawing No.

台北市內湖區新湖三路189號4樓  
Tel:02-27938108 Fax:02-27932606  
E-mail:wslee.arch@wslee.com.tw

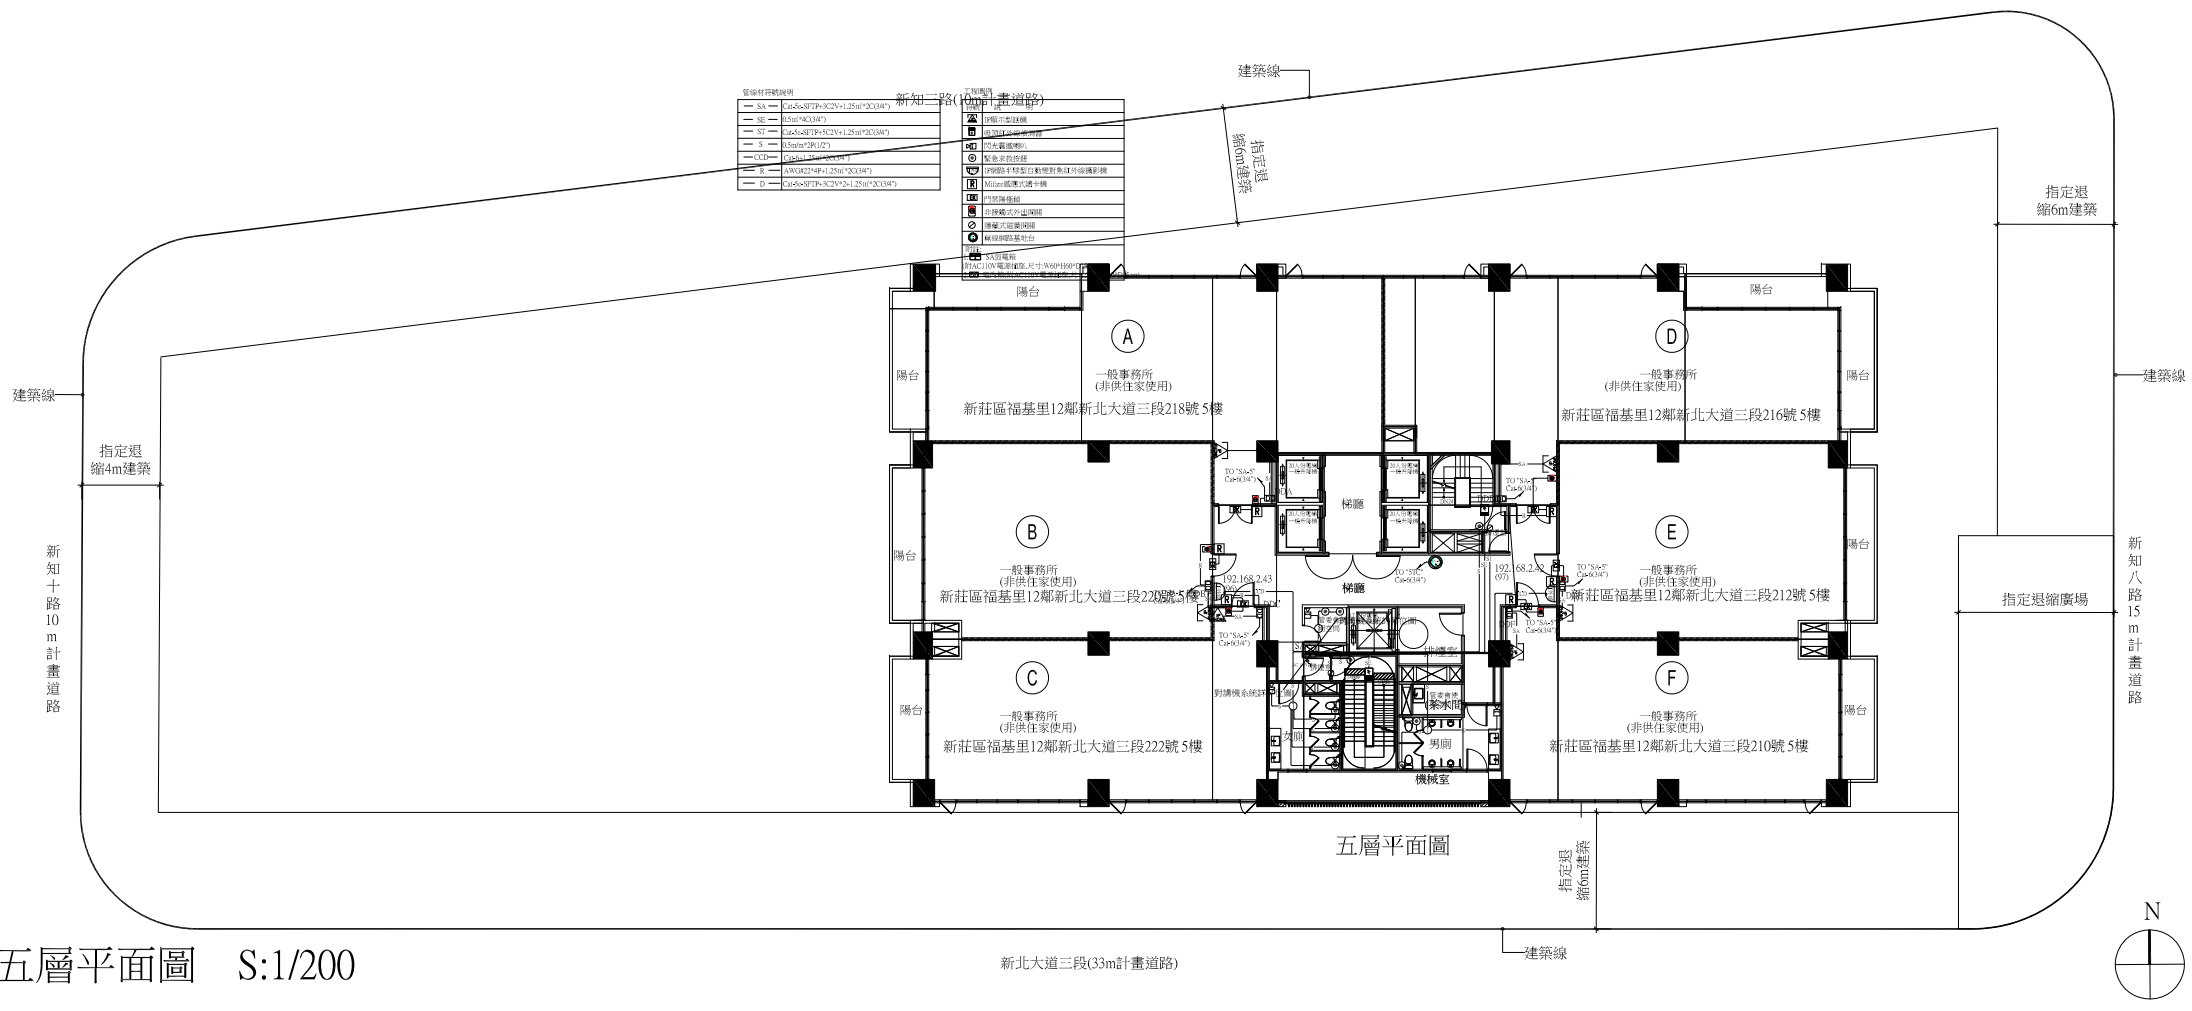

1 五層平面圖 S:1/200

工程名稱/Project

悅萊建設  
新莊區新知段辦公大樓新建工程  
竣工圖

新北市新莊區新知段90地號

修正記錄/Revisions

李文勝

1/200(A1)1/400(A3)

CM

111/05/23

備註說明/Note

五層平面圖  
竣工圖

設計/Design

繪圖/Drawn A2-9

校核/Check

李文勝建築師事務所  
W-S. Lee Architects & Planners


單位/Unit

日期/Date

圖名/Drawing Name

圖號/Drawing No.  
台北市內湖區新湖三路189號4樓  
Tel:02-27938108 Fax:02-27932606  
E-mail:wslee.arch@wslee.com.tw



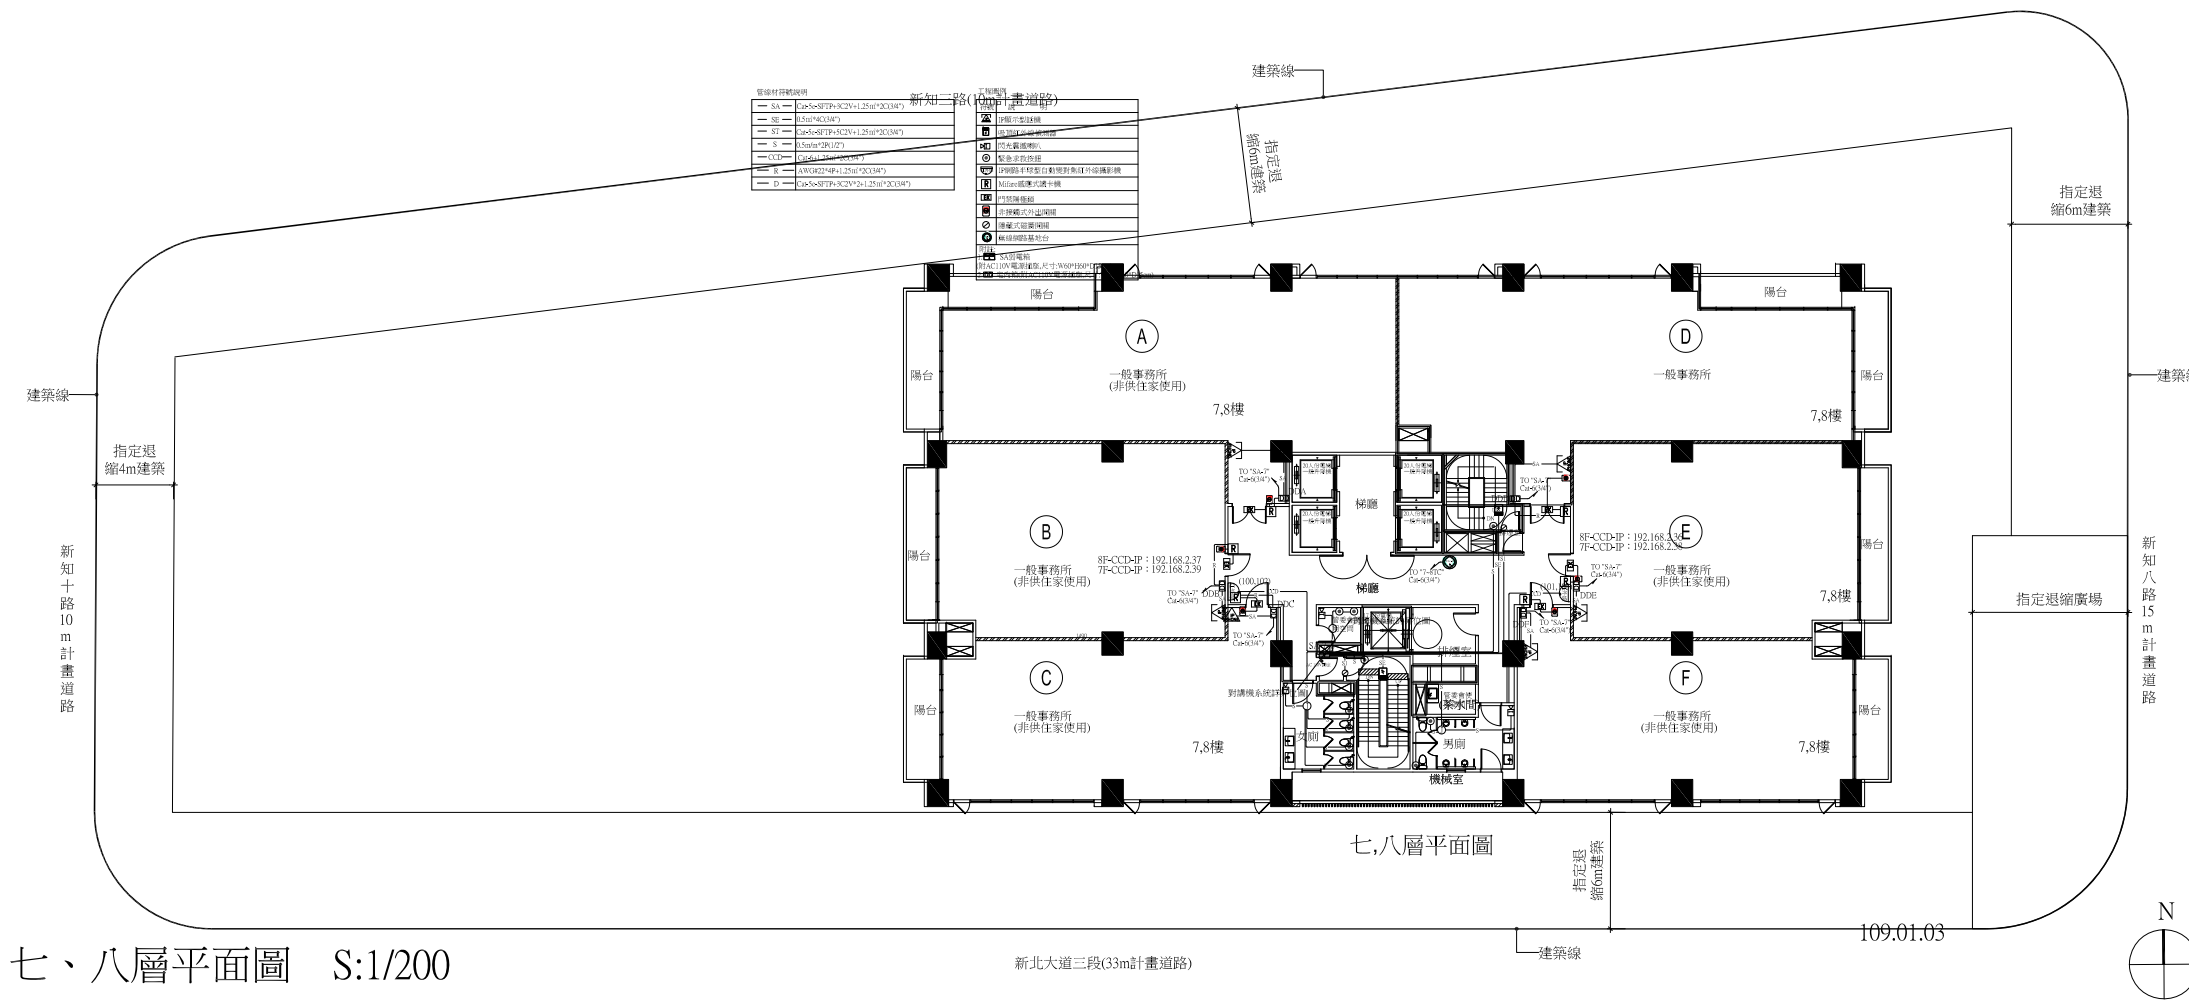

七、八層平面圖 S:1/200

工程名稱/Project

悅萊建設  
新莊區新知段辦公大樓新建工程  
竣工圖

新莊區新莊區新知段90地號

修正記錄/Revisions

李文勝

1/200(A1)1/400(A3)

CM

備註說明/Note 111/05/23

七、八層平面圖

竣工圖

設計/Design

繪圖/Drawn

校核/Check A2-10

比例/Scale

李文勝建築師事務所  
W-S.Lee Architects & Planners


日期/Date

圖名/Drawing Name

圖號/Drawing No.

台北市內湖區新湖三路189號4樓  
Tel:02-27938108 Fax:02-27932606  
E-mail:wslee.arch@wslee.com.tw

九層平面圖 S:1/200

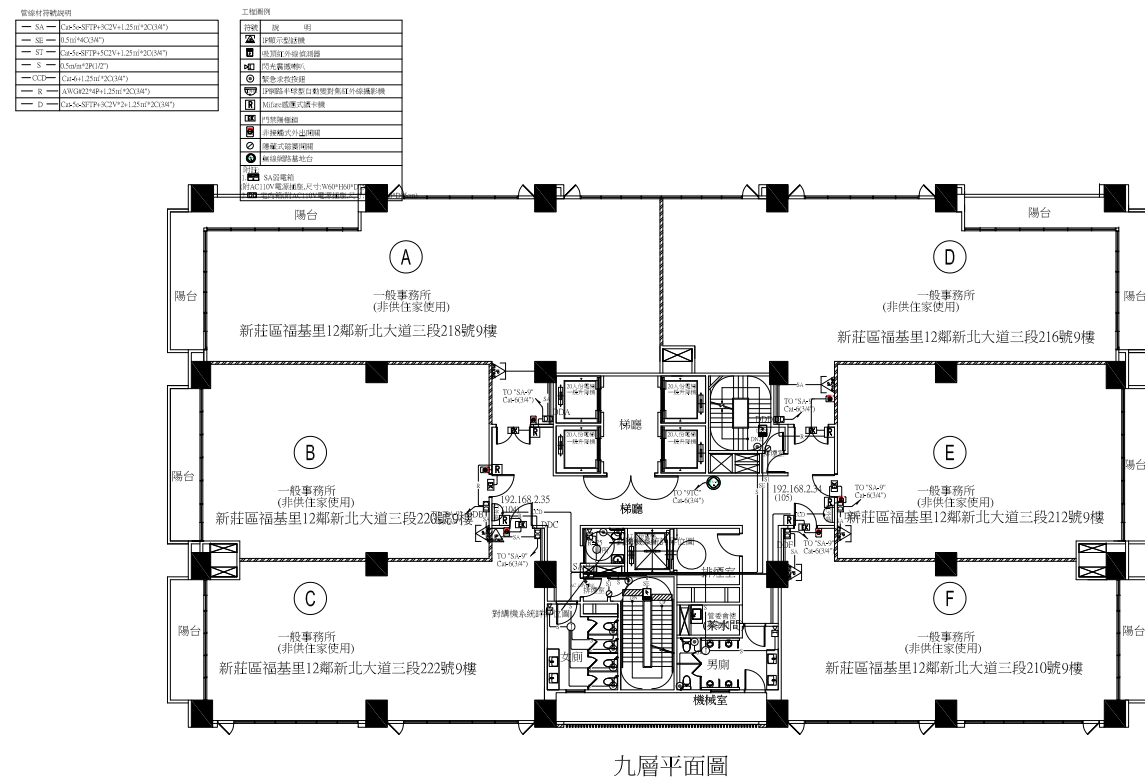

109.01.03



工程名稱/Project

悅萊建設  
新莊區新知段辦公大樓新建工程  
竣工圖

新北市新莊區新知段90地號

修正記錄/Revisions

李文勝

1/200(A1)1/400(A3)

CM

備註說明/Note 111/05/23

九層平面圖

竣工圖

設計/Design

繪圖/Drawn

校核/Check

A2-11b


比例/Scale  
李文勝建築師事務所  
W.S. Lee Architects & Planners

日期/Date

圖名/Drawing Name

圖號/Drawing No.

台北市內湖區新湖三路189號4樓  
Tel:02-27938108 Fax:02-27932606  
E-mail:wslee.arch@wslee.com.tw

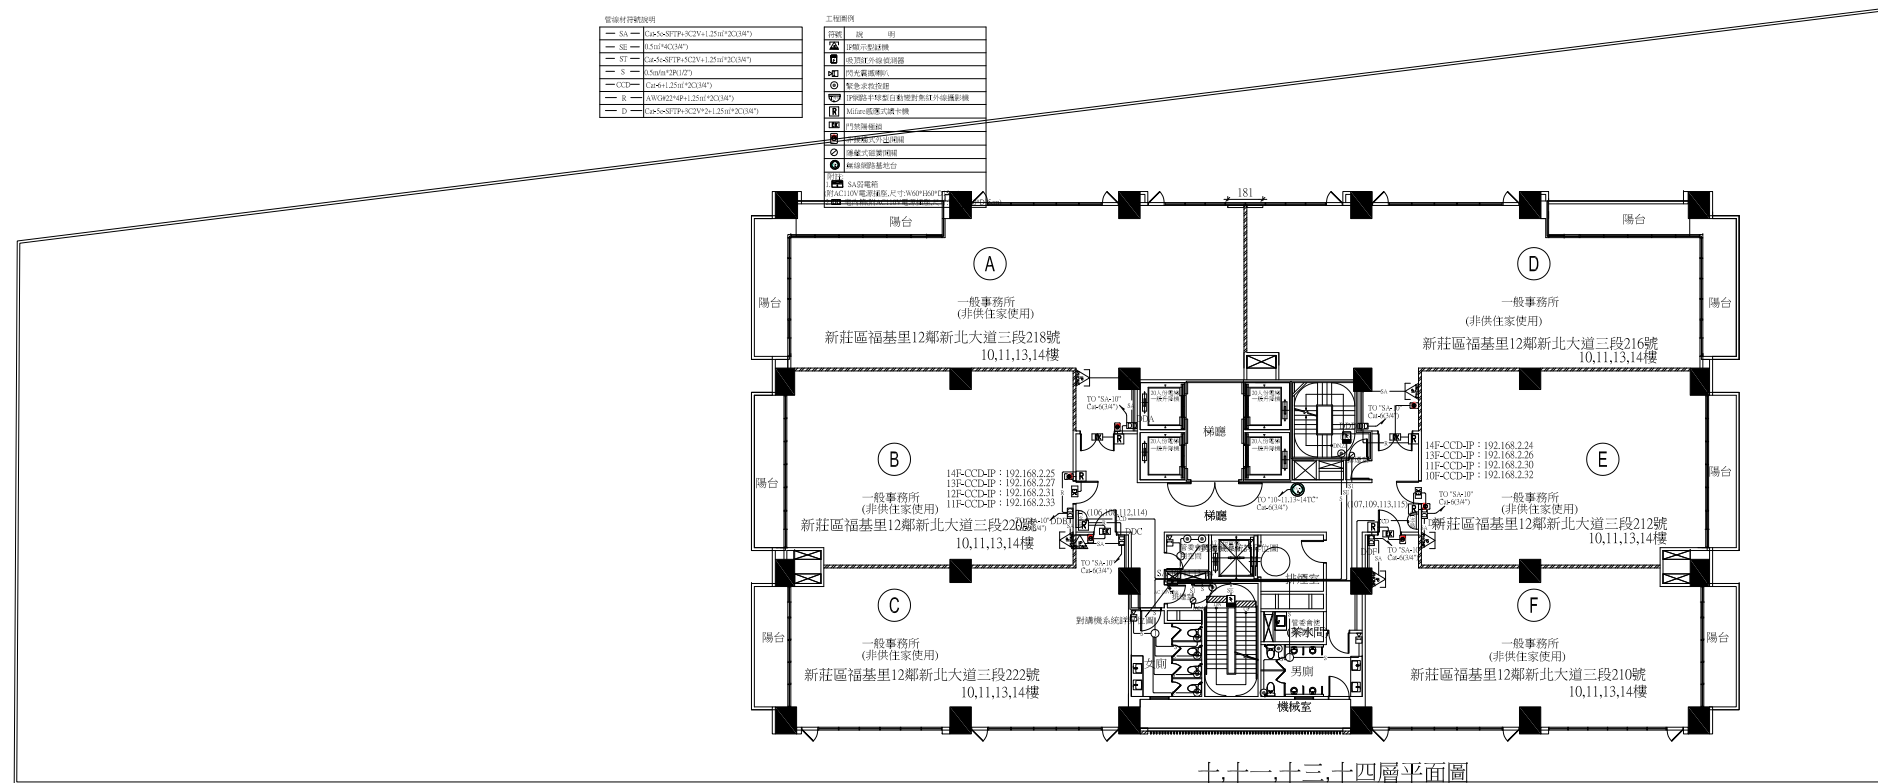

十、十一、十三、十四層平面圖 S:1/200

109.01.03



09.109.104.106.111.112.116.118.121.124

09.109.105.107.111.113.117.119.121.125

工程名稱/Project

悅萊建設  
新莊區新知段辦公大樓新建工程  
竣工圖

新北市新莊區新知段90地號

修正記錄/Revisions

李文勝

備註說明/Note

1/200(A1)1/400(A3)

CM

設計/Design

111/05/23

繪圖/Drawn

校核/Check

十、十一、十三、十四層平面圖  
竣工圖

單位/Unit

日期/Date


圖名/Drawing Name

A2-12

李文勝建築師事務所  
W-S.Lee Architects & Planners  
圖號/Drawing No.


台北市內湖區新湖三路189號4樓  
Tel:02-27938108 Fax:02-27932606  
E-mail:wslee.arch@wslee.com.tw


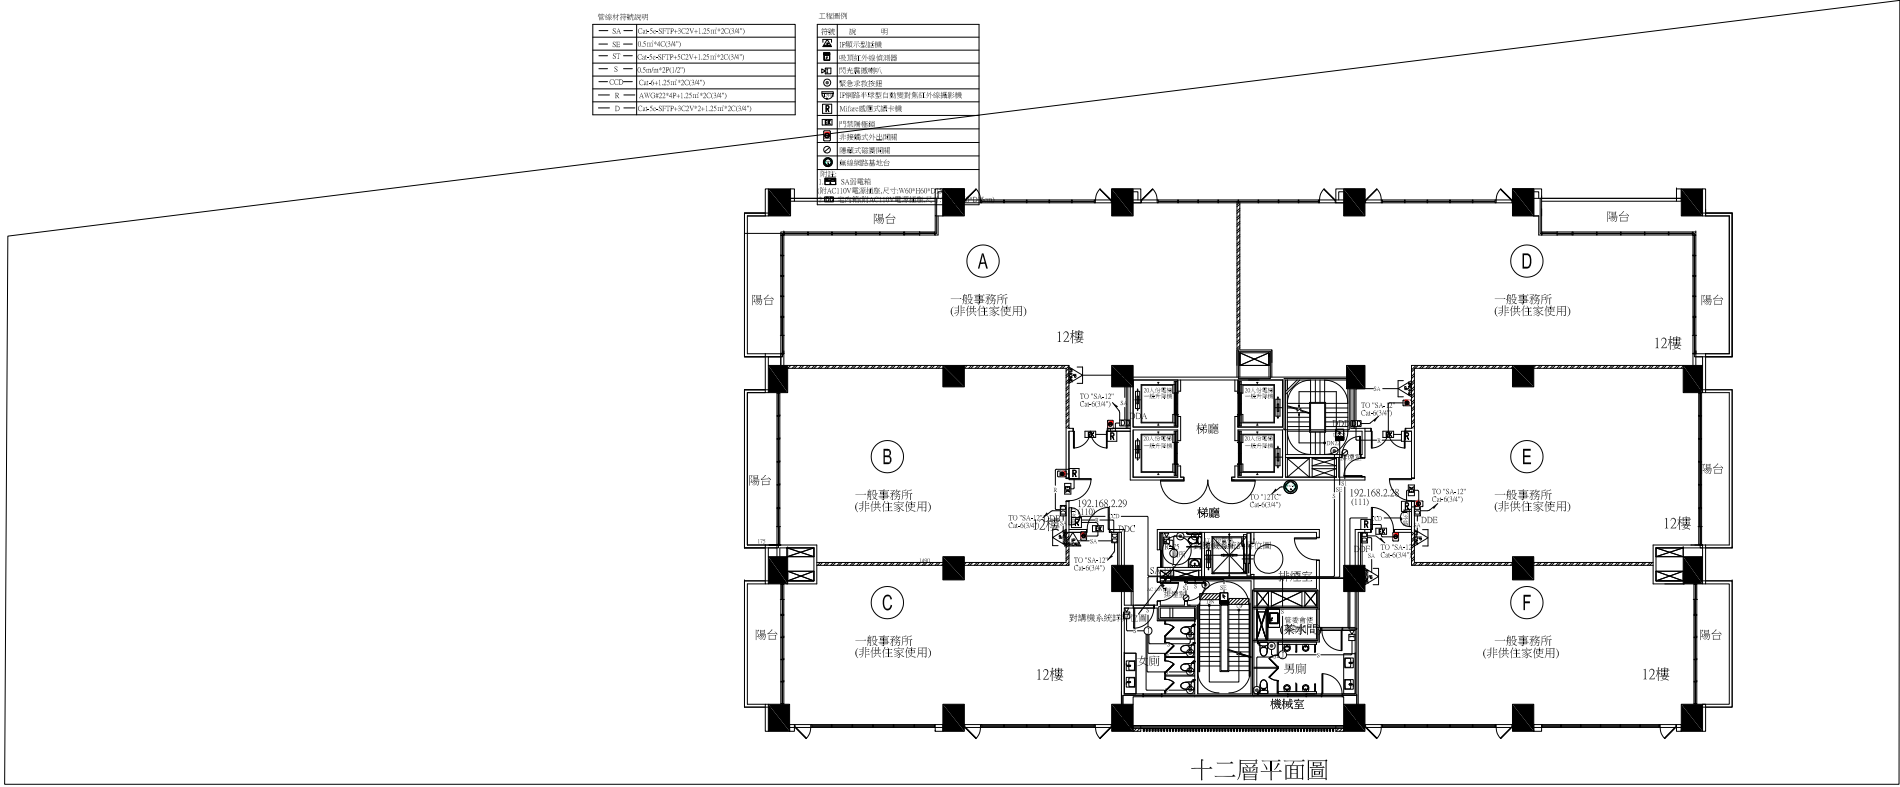

十二層平面圖 S:1/200

109.01.03

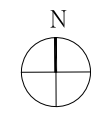

工程名稱/Project

悅萊建設  
新莊區新知段辦公大樓新建工程  
竣工圖

新北市新莊區新知段90地號

修正記錄/Revisions

李文勝

1/200(A1)1/400(A3)

備註說明/Note CM

111/05/23

十二層平面圖

竣工圖

設計/Design

繪圖/Drawn

校核/Check

比例/Scale A2-13


單位/Unit  
李文勝建築師事務所  
Wsl Architects & Planners

圖名/Drawing Name

圖號/Drawing No.

台北市內湖區新湖三路189號4樓  
Tel:02-27938108 Fax:02-27932606  
E-mail:wslee.arch@wslee.com.tw



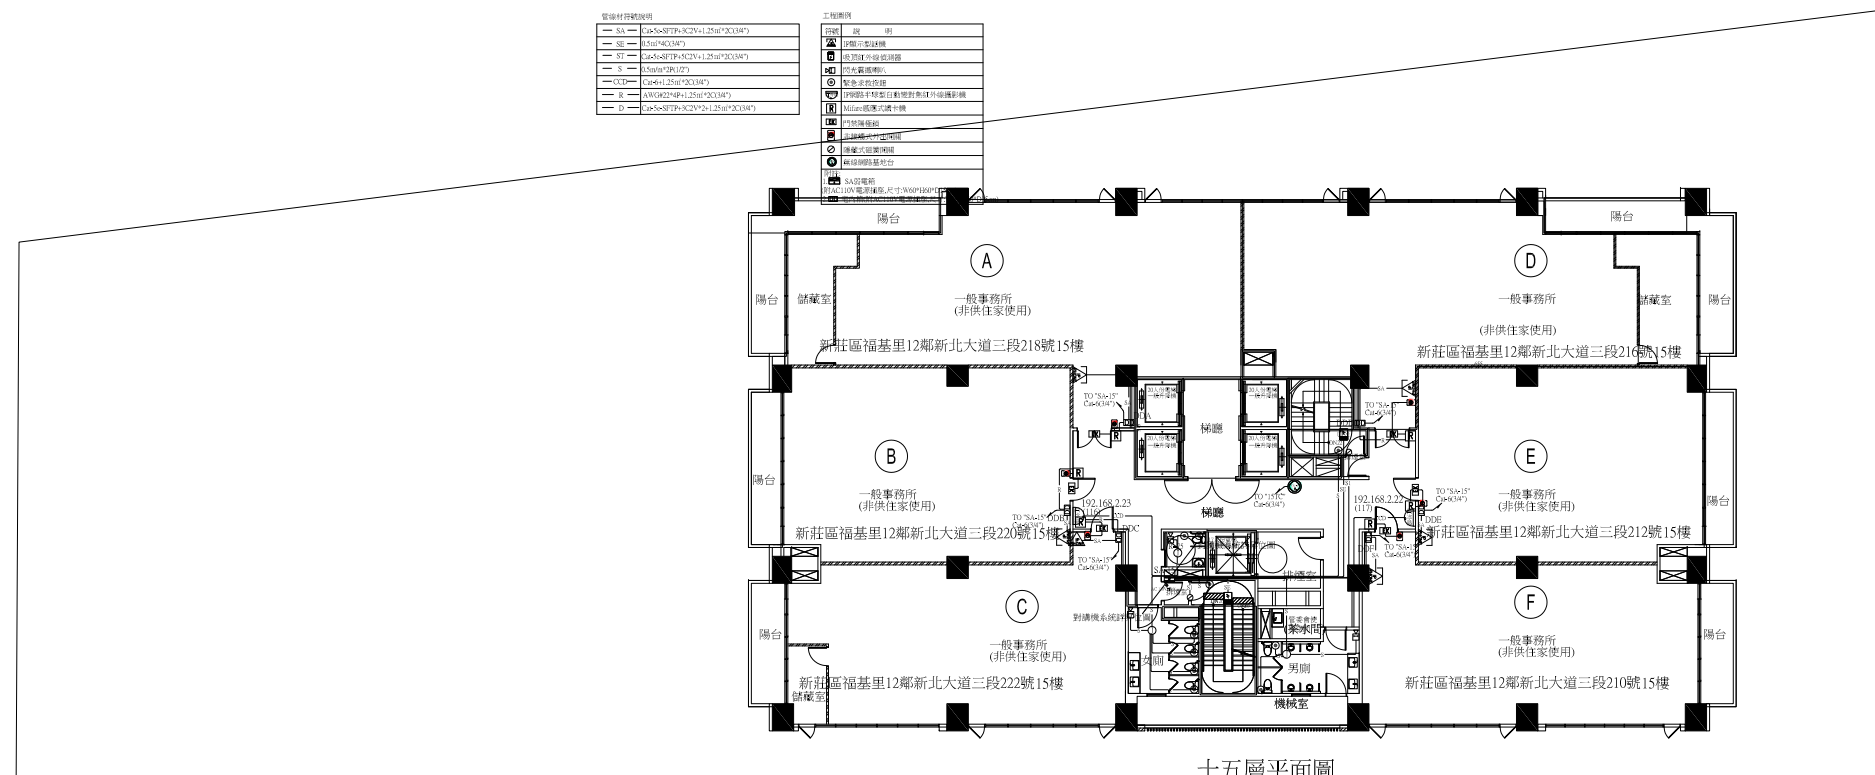

十五層平面圖 S:1/200

109.01.03



工程名稱/Project

悅萊建設  
新莊區新知段辦公大樓新建工程  
竣工圖

新北市新莊區新知段90地號

修正記錄/Revisions

李文勝

1/200(A1)1/400(A3)

CM

111/05/23

備註說明/Note  
十五層平面圖  
竣工圖

設計/Design

A2-15

繪圖/Drawn

李文勝建築師事務所  
W.S. Lee Architects & Planners


比例/Scale

單位/Unit

日期/Date

圖名/Drawing Name

台北市內湖區新湖三路189號4樓  
Tel:02-27938108 Fax:02-27932606  
E-mail:wslee.arch@wslee.com.tw

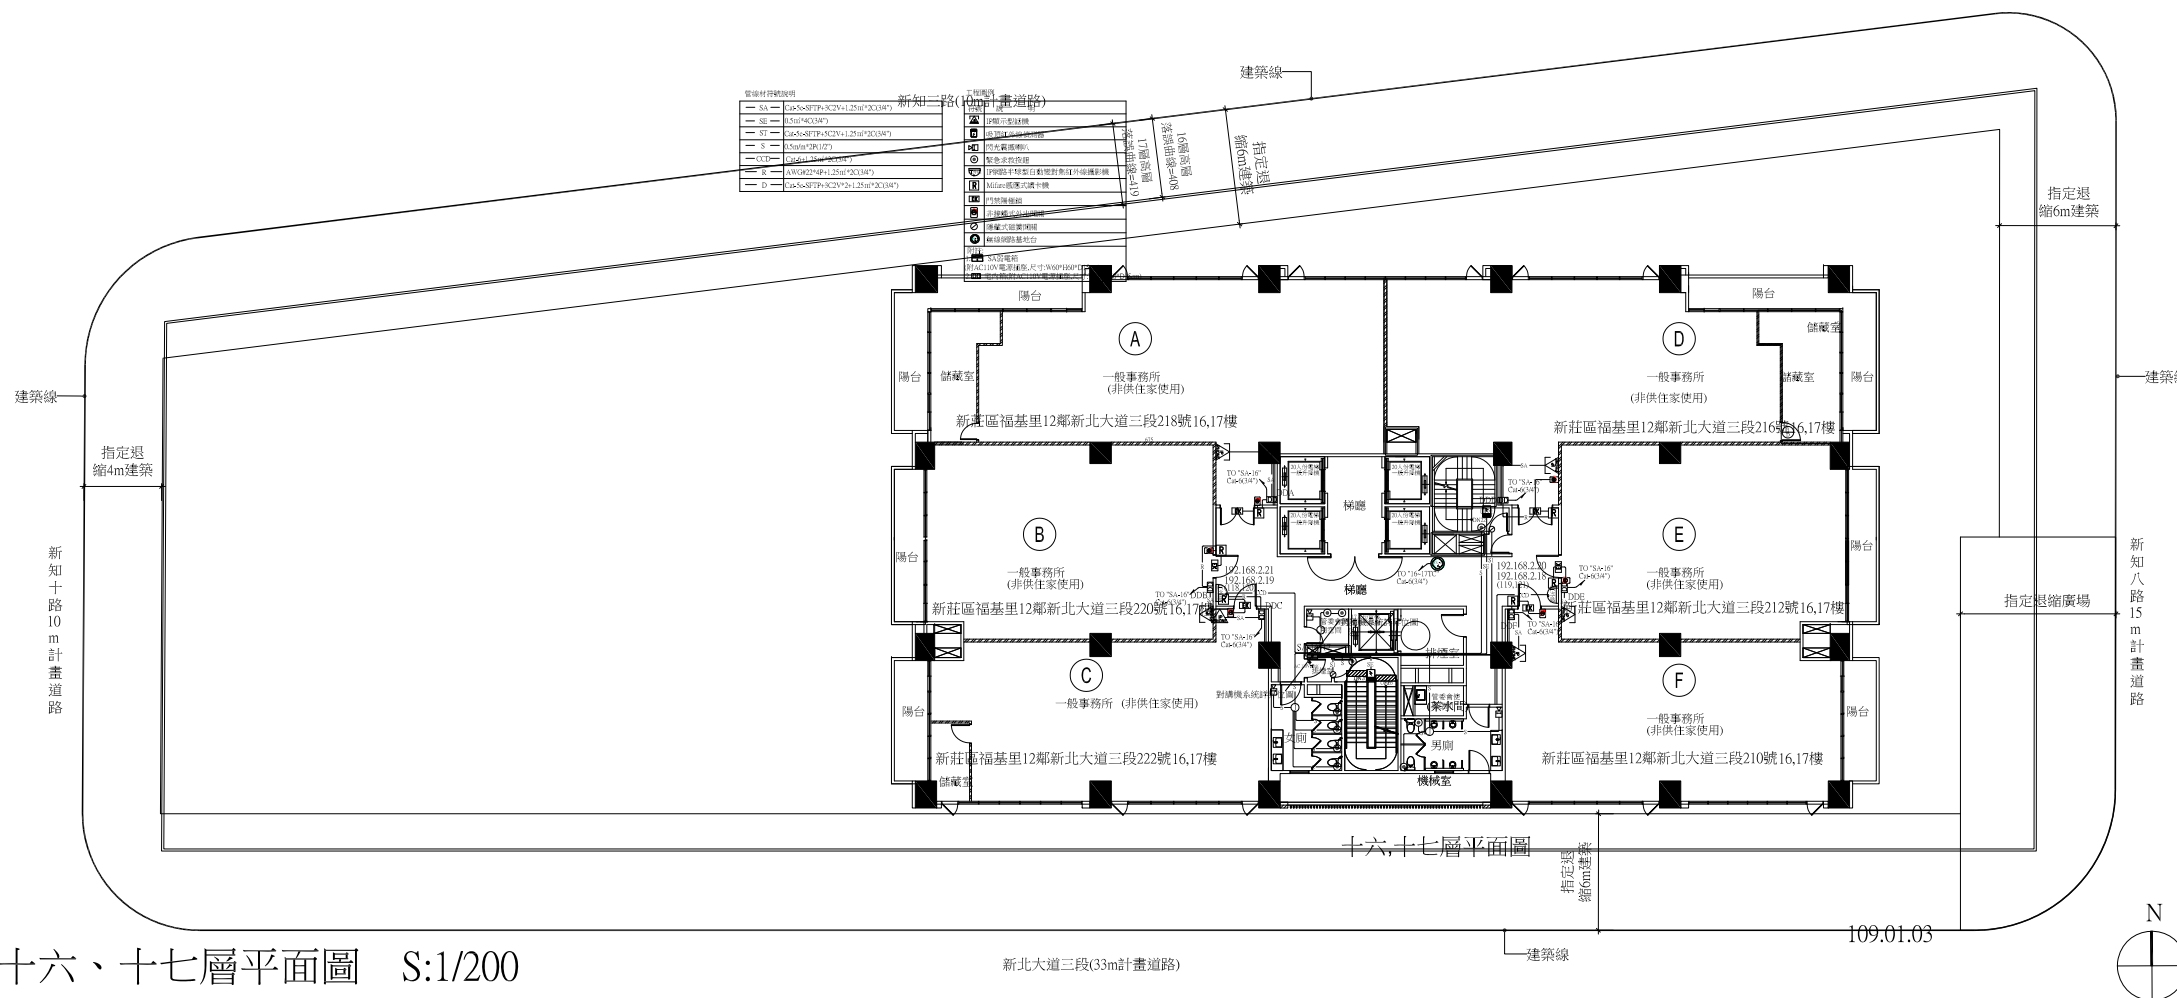

1 十六、十七層平面圖 S:1/200

圖例	說明
▲	新莊區福基里12鄰新北大道三段218號16,17樓
▲	新莊區福基里12鄰新北大道三段220號16,17樓
▲	新莊區福基里12鄰新北大道三段212號16,17樓
▲	新莊區福基里12鄰新北大道三段222號16,17樓
▲	新莊區福基里12鄰新北大道三段210號16,17樓

工程名稱/Project

悅萊建設  
新莊區新知段辦公大樓新建工程  
竣工圖

新北市新莊區新知段90地號

修正記錄/Revisions

李文勝

1/200(A1)1/400(A3)

CM

備註說明/Note 111/05/23

十六、十七層平面圖

竣工圖

設計/Design

繪圖/Drawn

校核/Check A2-14

比例/Scale

李文勝建築師事務所  
W-S.Lee Architects & Planners

日期/Date

圖名/Drawing Name

圖號/Drawing No.

台北市內湖區新湖三路189號4樓  
Tel:02-27938108 Fax:02-27932606  
E-mail:wslee.arch@wslee.com.tw