

1 正向(西向)立面圖 S=1/200

工程名稱/Project

悅萊建設
新莊區新知段辦公大樓新建工程
竣工圖

新北市新莊區新知段90地號

修正記錄/Revisions

備註說明/Note

設計/Design 李文勝

繪圖/Drawn

校核/Check

比例/Scale A1(1/200) A3(1/400)

單位/Unit CM

日期/Date 110/10/25

圖名/Drawing Name


正向(西向)立面圖
竣工圖

圖號/Drawing No.

A3-1

李文勝建築師事務所
W-S.Lee Architects & Planners

台北市內湖區新湖三路189號4樓
Tel:02-27938108 Fax:02-27932606
E-mail:wslee.arch@wslee.com.tw

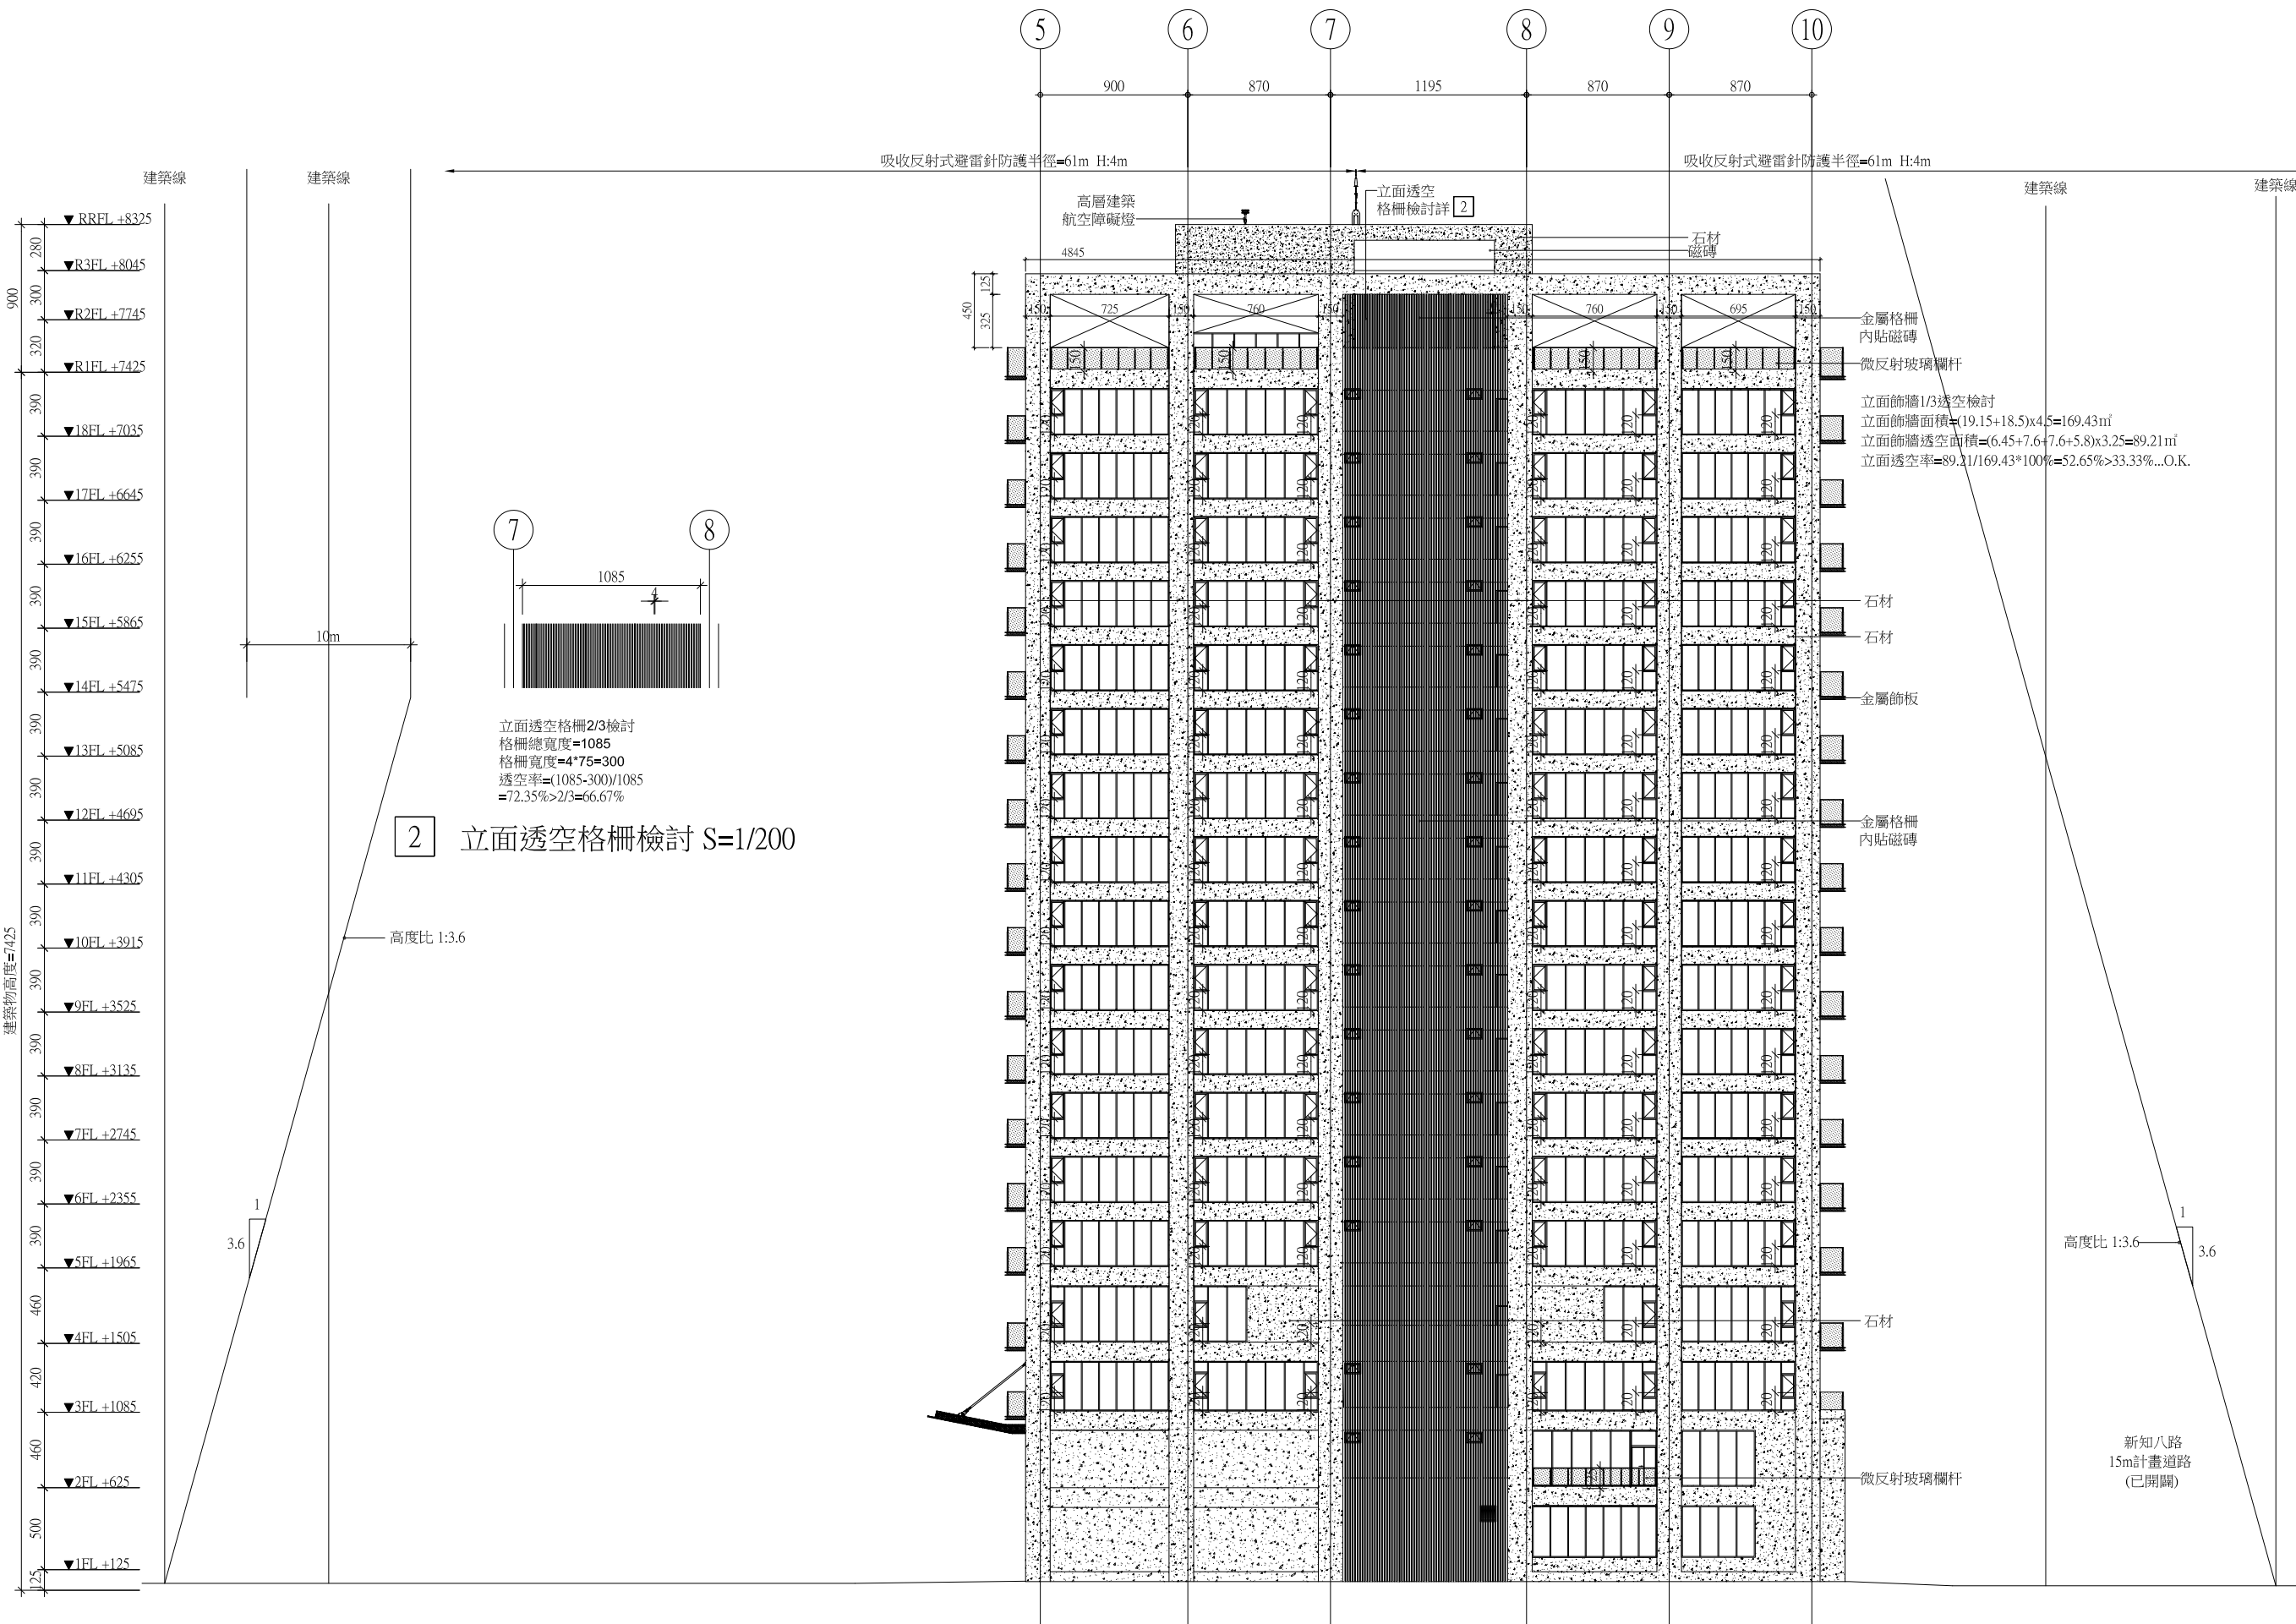

1 右向(南向)立面圖 S=1/200

工程名稱/Project

悅萊建設


修正記錄/Revisions

備註說明/Note

設計/Design 李文勝

繪圖/Drawn

校核/Check

比例/Scale A1(1/200) A3(1/400)

單位/Unit CM

日期/Date 110/10/25

圖名/Drawing Name


左向(北向)立面圖
竣工圖

圖號/Drawing No.


A3-3

李文勝建築師事務所
W-S.Lee Architects & Planners

台北市內湖區新湖三路189號4樓
Tel:02-27938108 Fax:02-27932606
E-mail:wslee.arch@wslee.com.tw

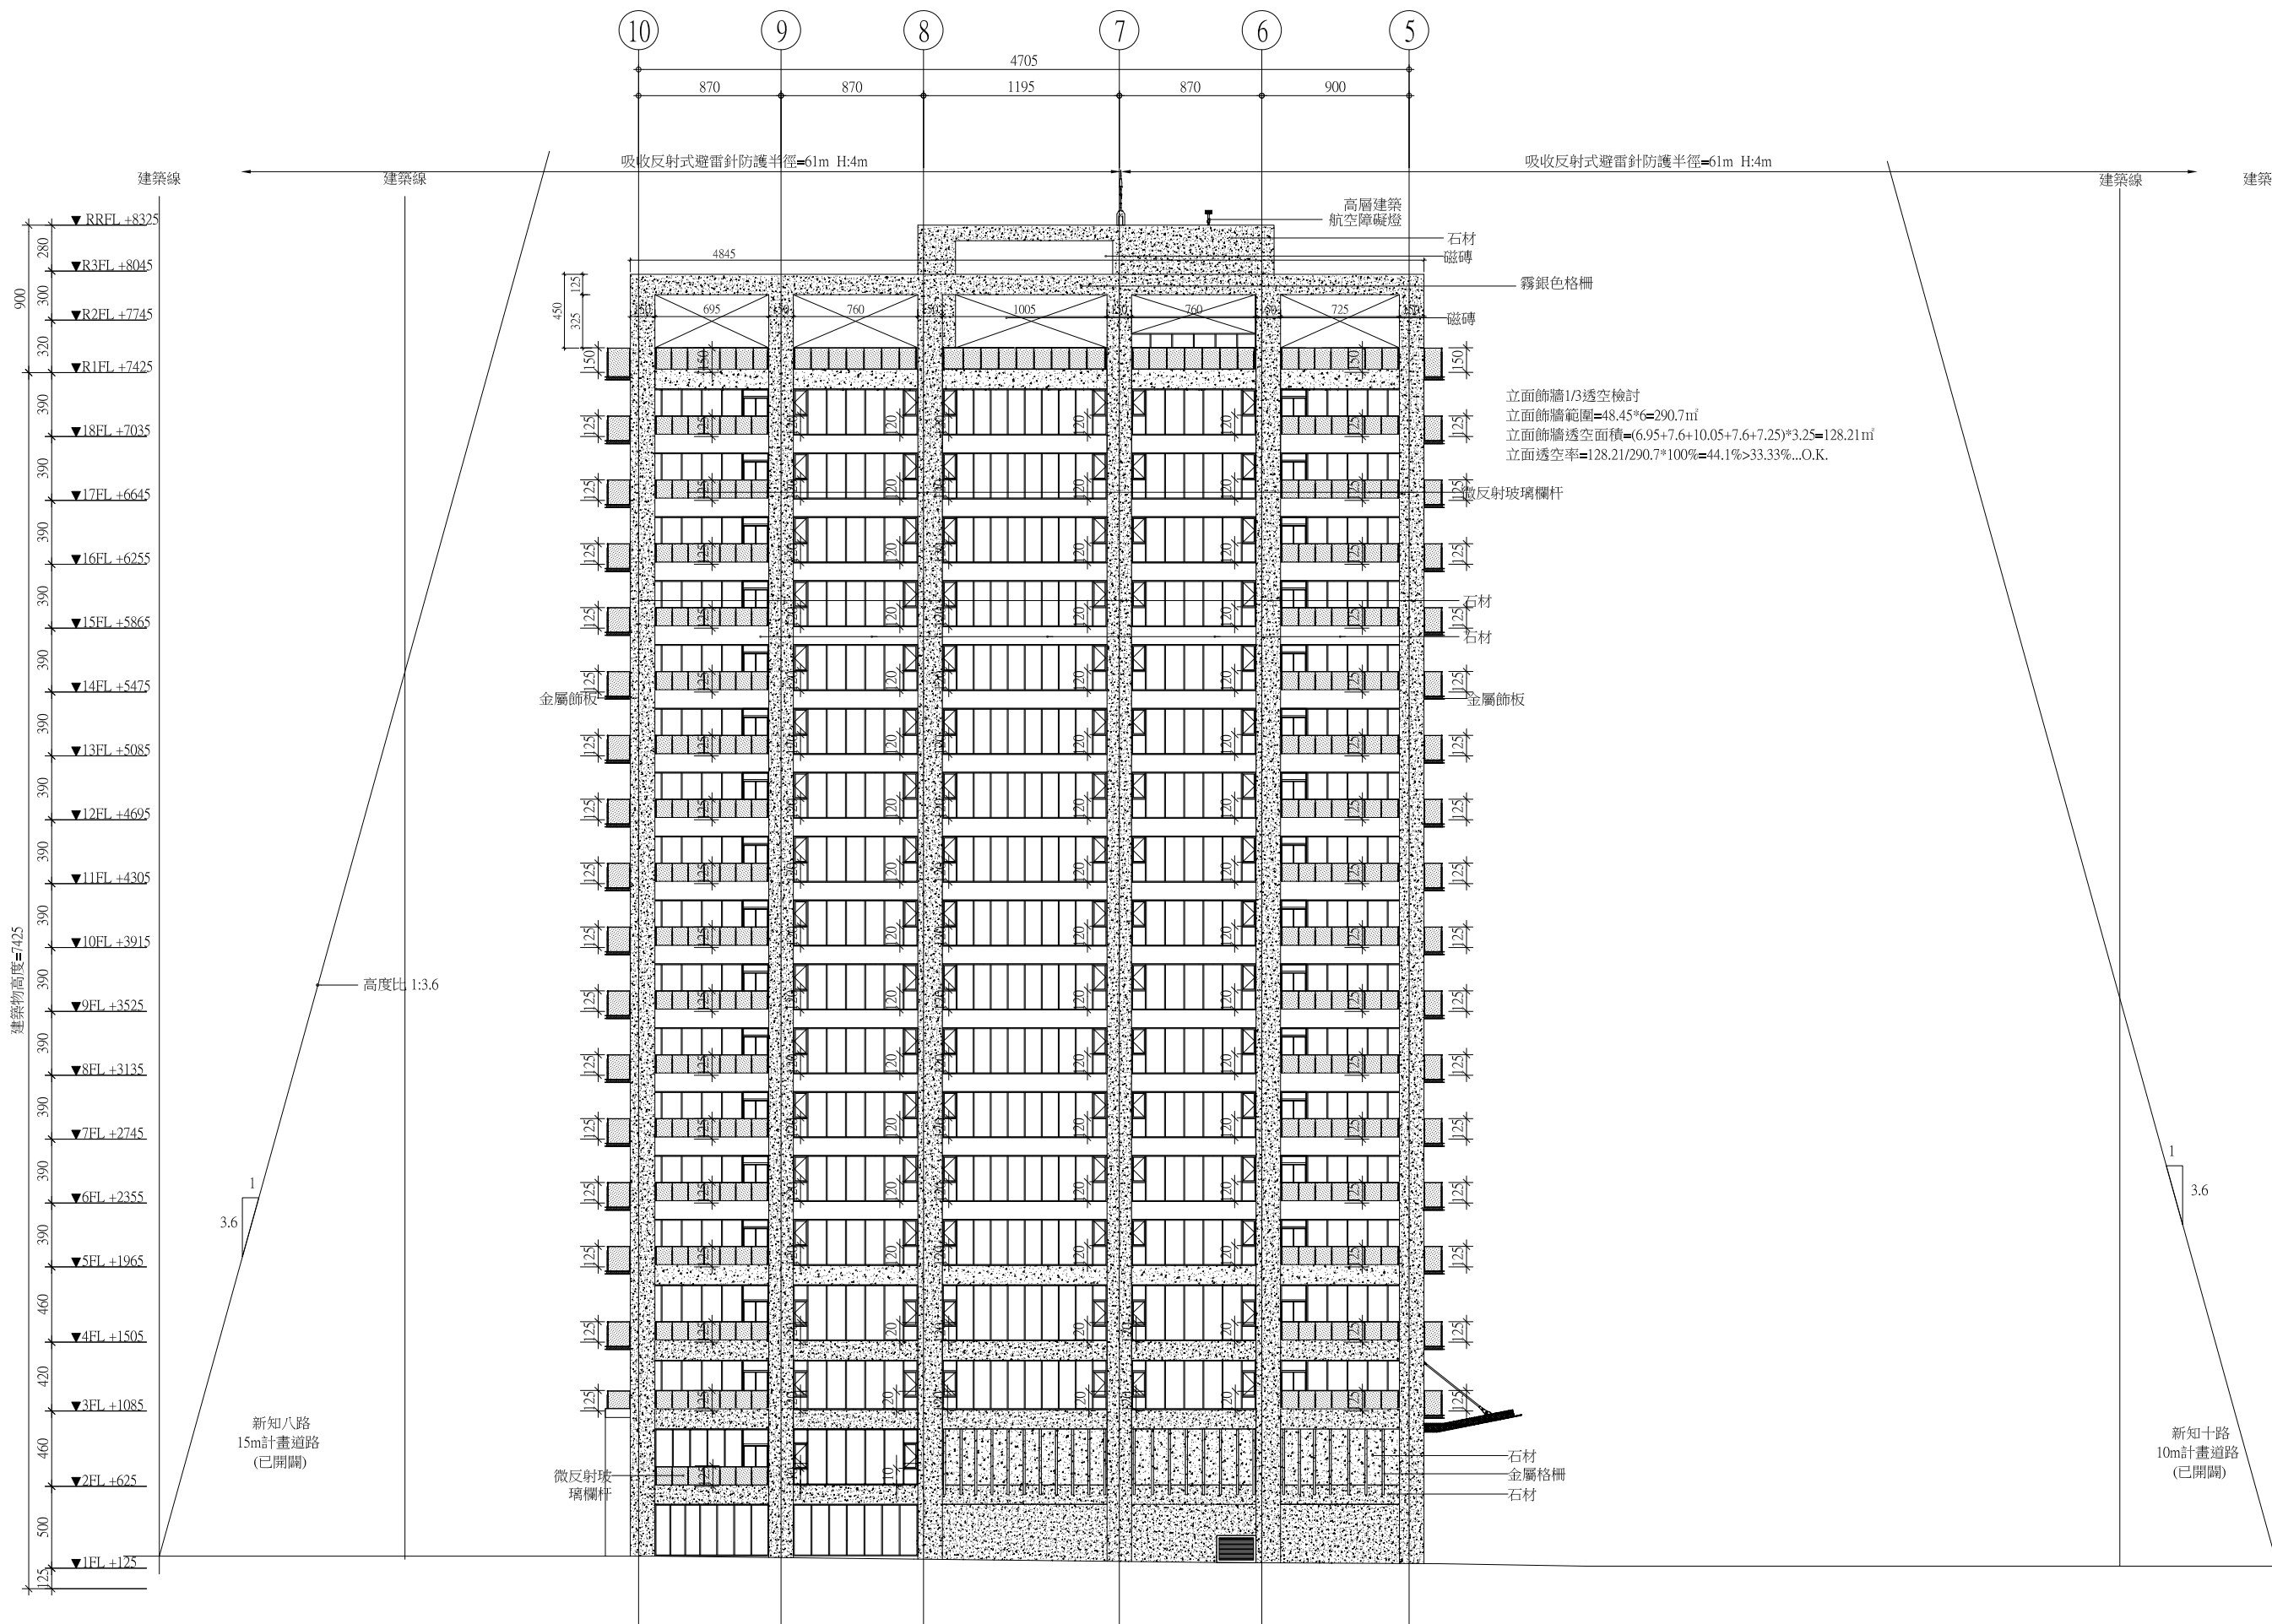

1 左向(北向)立面圖 S=1/200

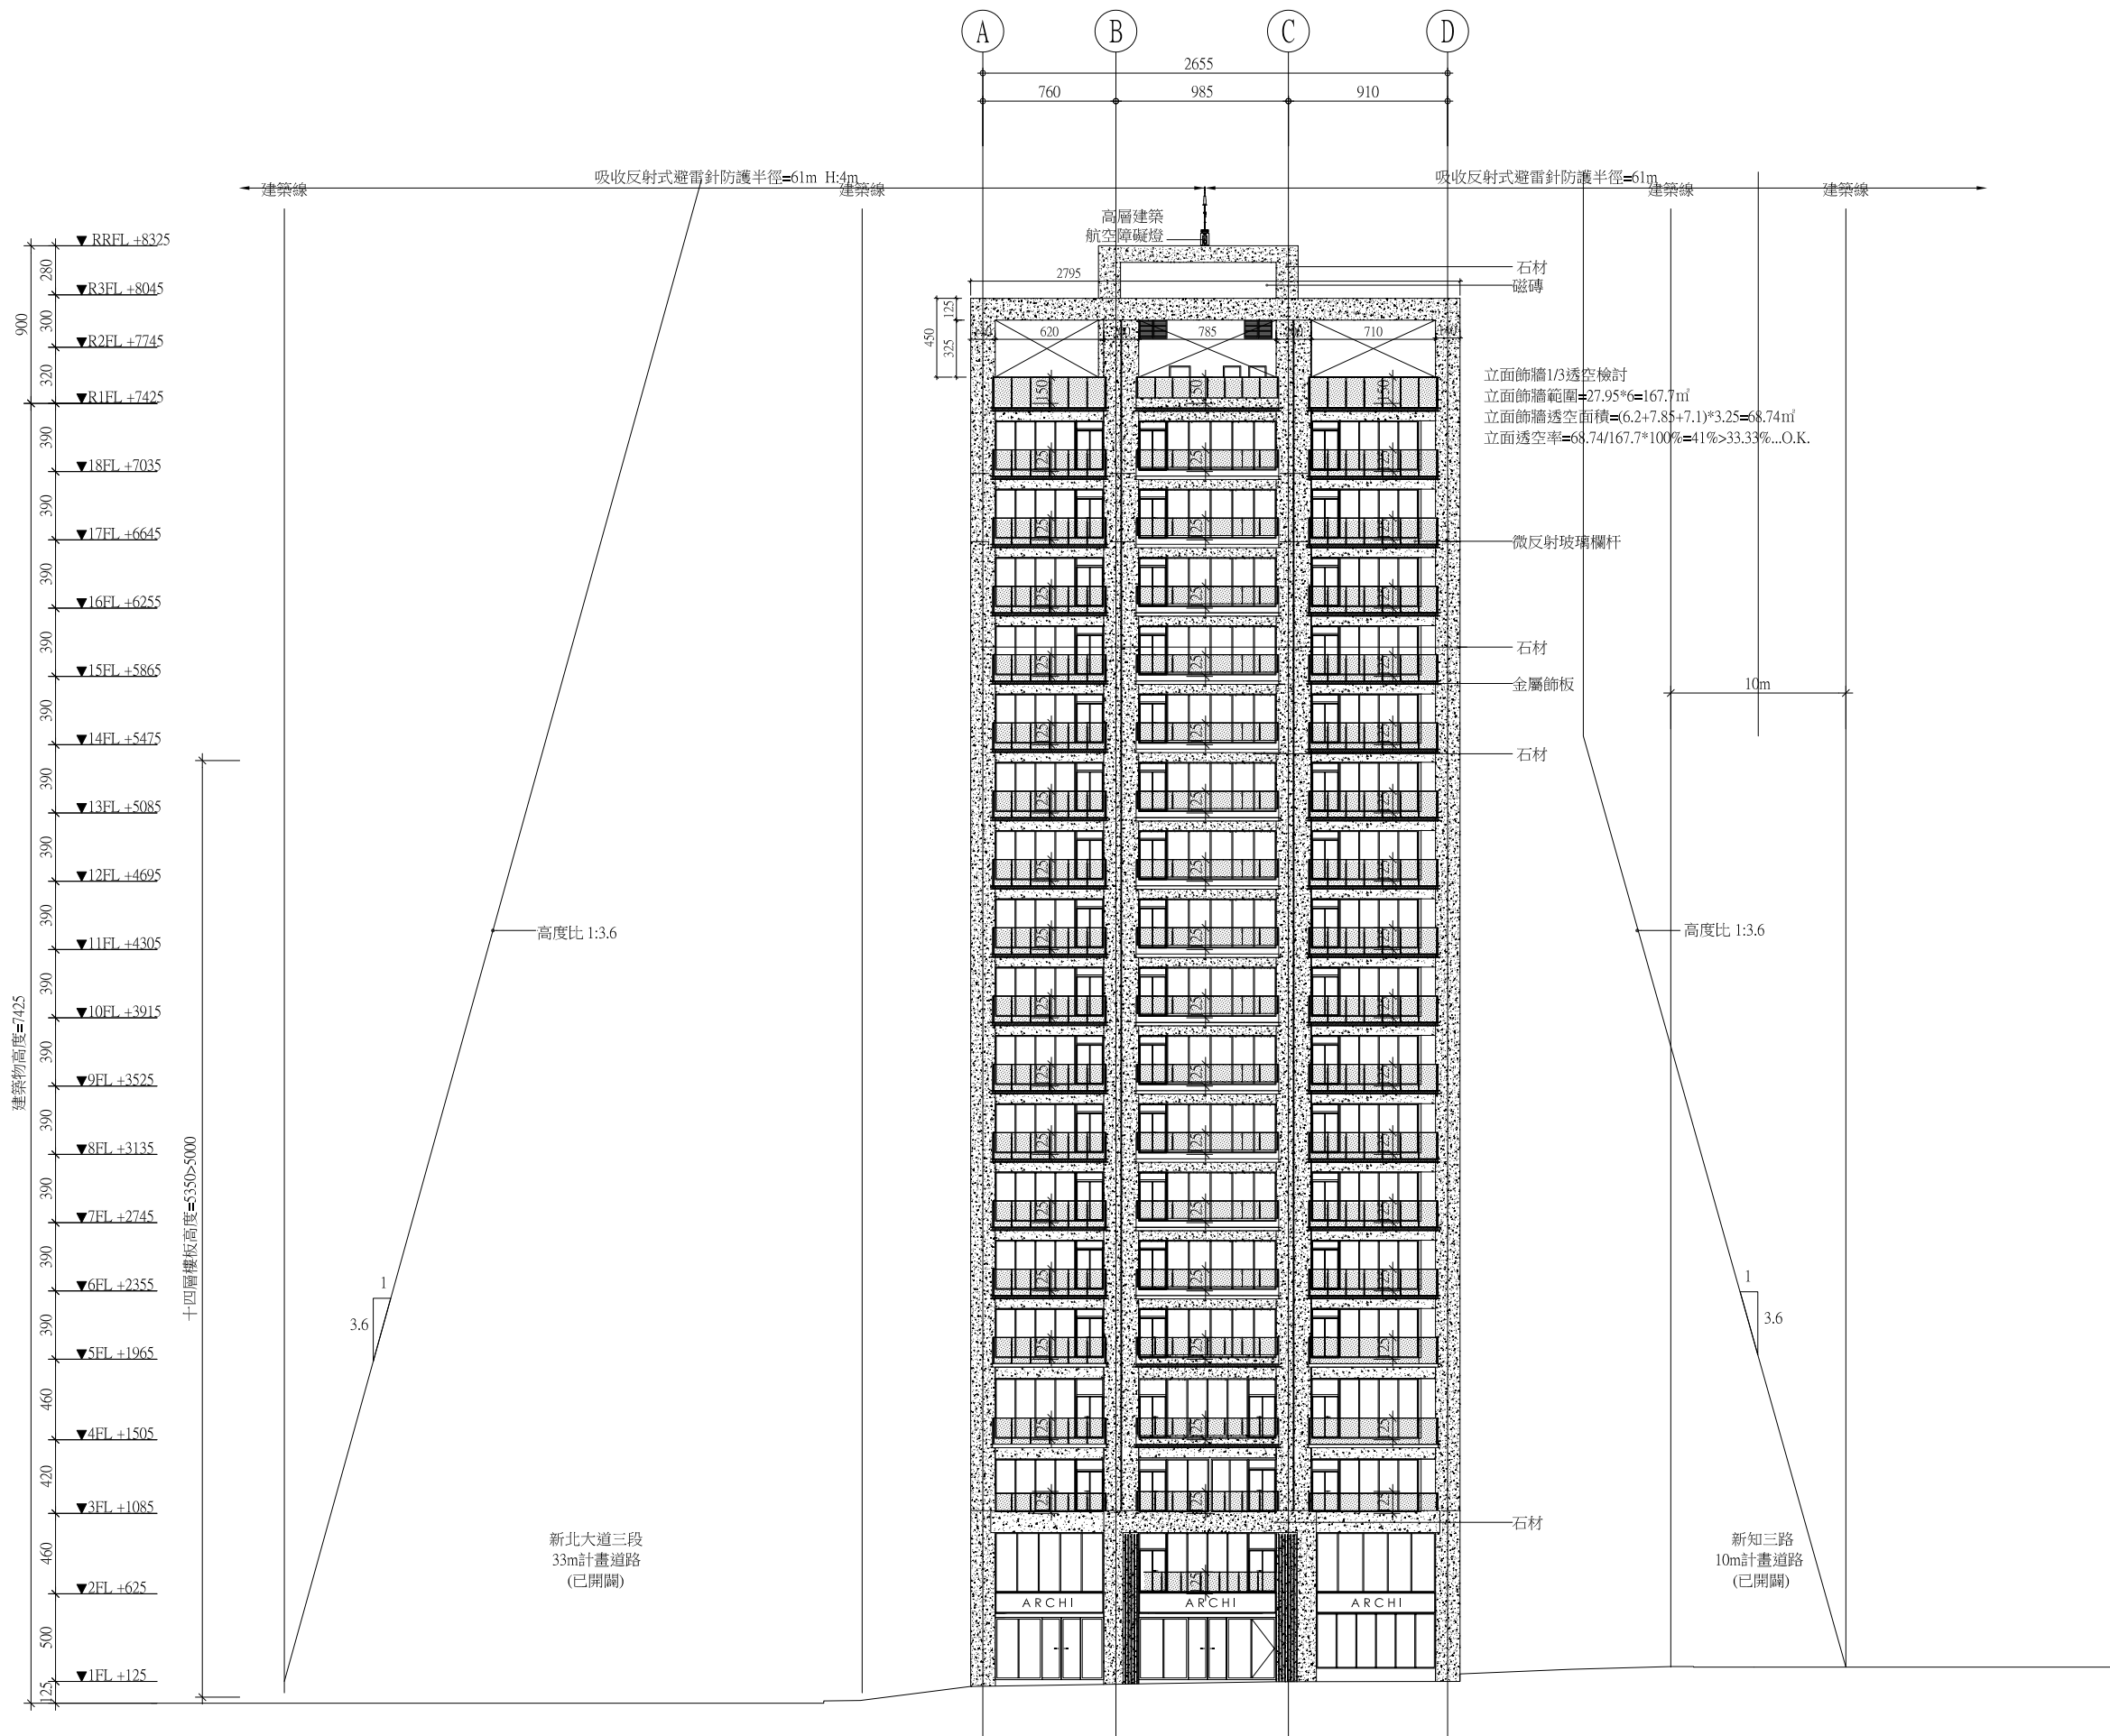

1 背向(東向)立面圖 S=1/200

工程名稱/Project

悅萊建設
新莊區新知段辦公大樓新建工程
竣工圖

新北市新莊區新知段90地號

修正記錄/Revisions

備註說明/Note

設計/Design 李文勝

繪圖/Drawn

校核/Check

比例/Scale A1(1/200) A3(1/400)

單位/Unit CM

日期/Date 110/10/25

圖名/Drawing Name


背向(東向)立面圖
竣工圖

圖號/Drawing No.

A3-4

李文勝建築師事務所
W-S.Lee Architects & Planners

台北市內湖區新湖三路189號4樓
Tel:02-27938108 Fax:02-27932606
E-mail:wslee.arch@wslee.com.tw

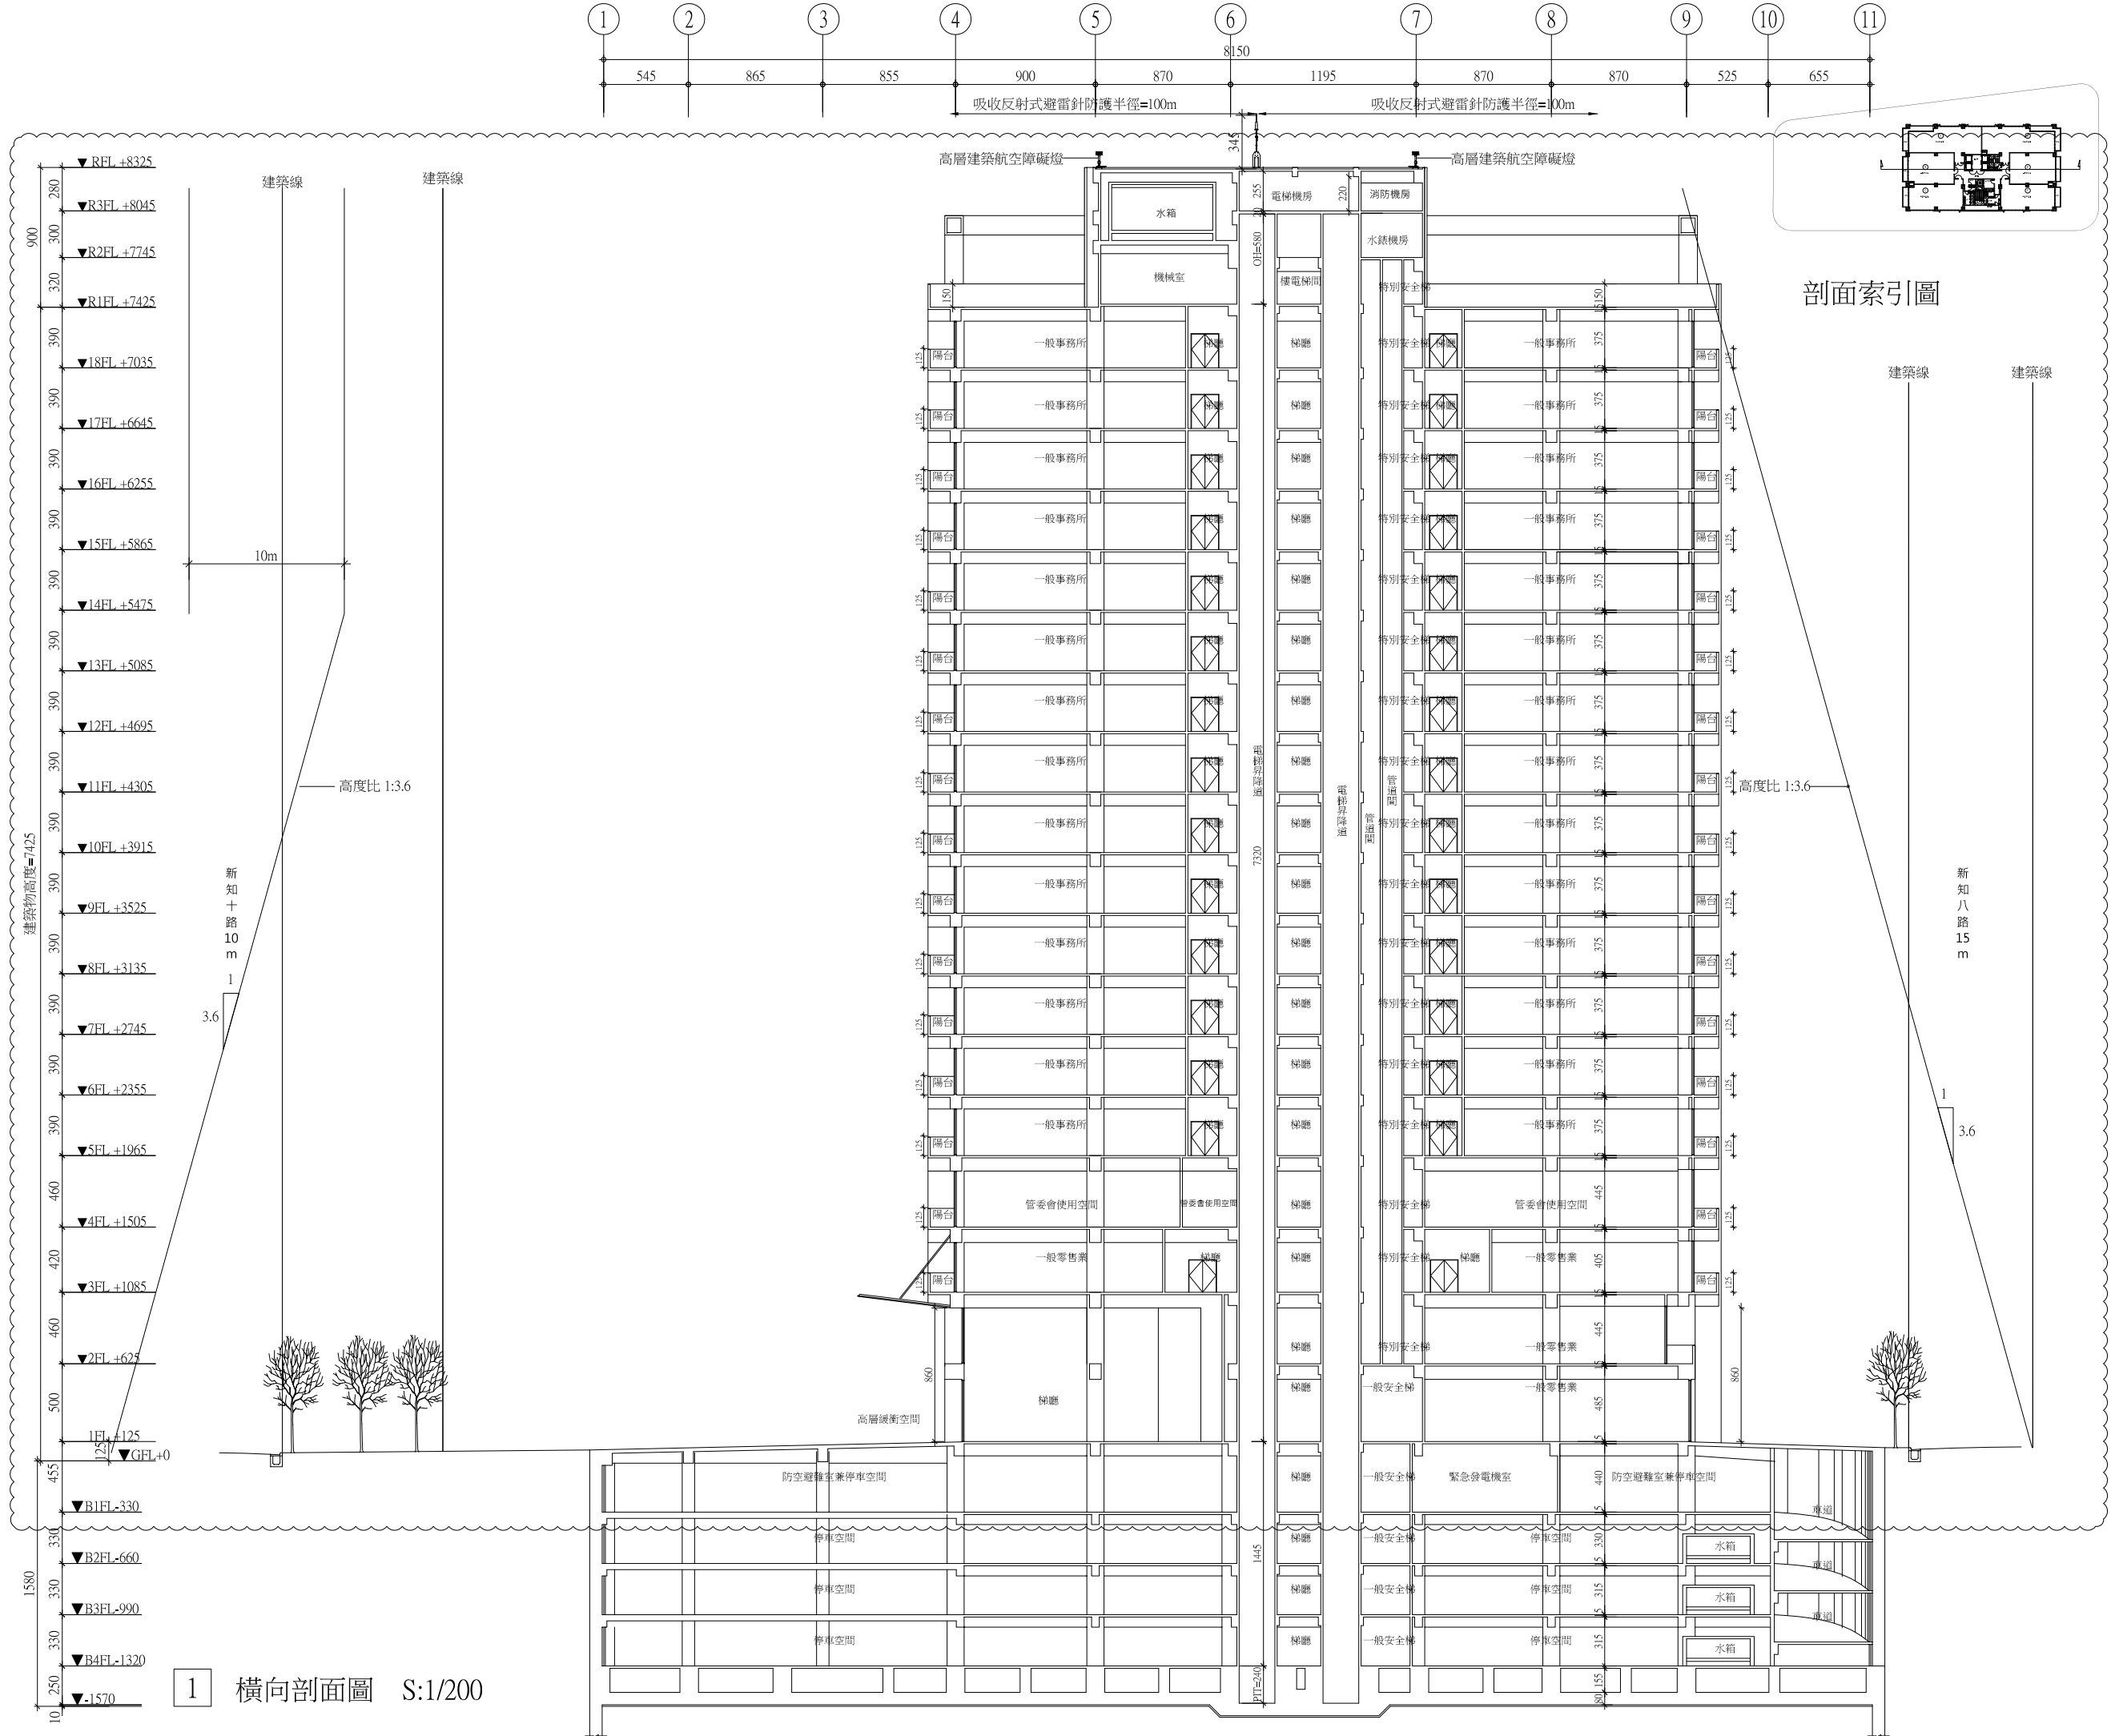

工程名稱/Project

悅萊建設
新莊區新知段辦公大樓新建工程

新北市新莊區新知段90地號

修正記錄/Revisions
109.03.09 第二次變更設計

備註說明/Note

設計/Design 李文勝

繪圖/Drawn

校核/Check

比例/Scale A1(1/200) A3(1/400)

單位/Unit CM

日期/Date 109/03/09

圖名/Drawing Name


橫向剖面圖

圖號/Drawing No.

A3-5

李文勝建築師事務所
W-S.Lee Architects & Planners

台北市內湖區新湖三路189號4樓
Tel:02-27938108 Fax:02-27932606
E-mail:wslee.arch@wslee.com.tw

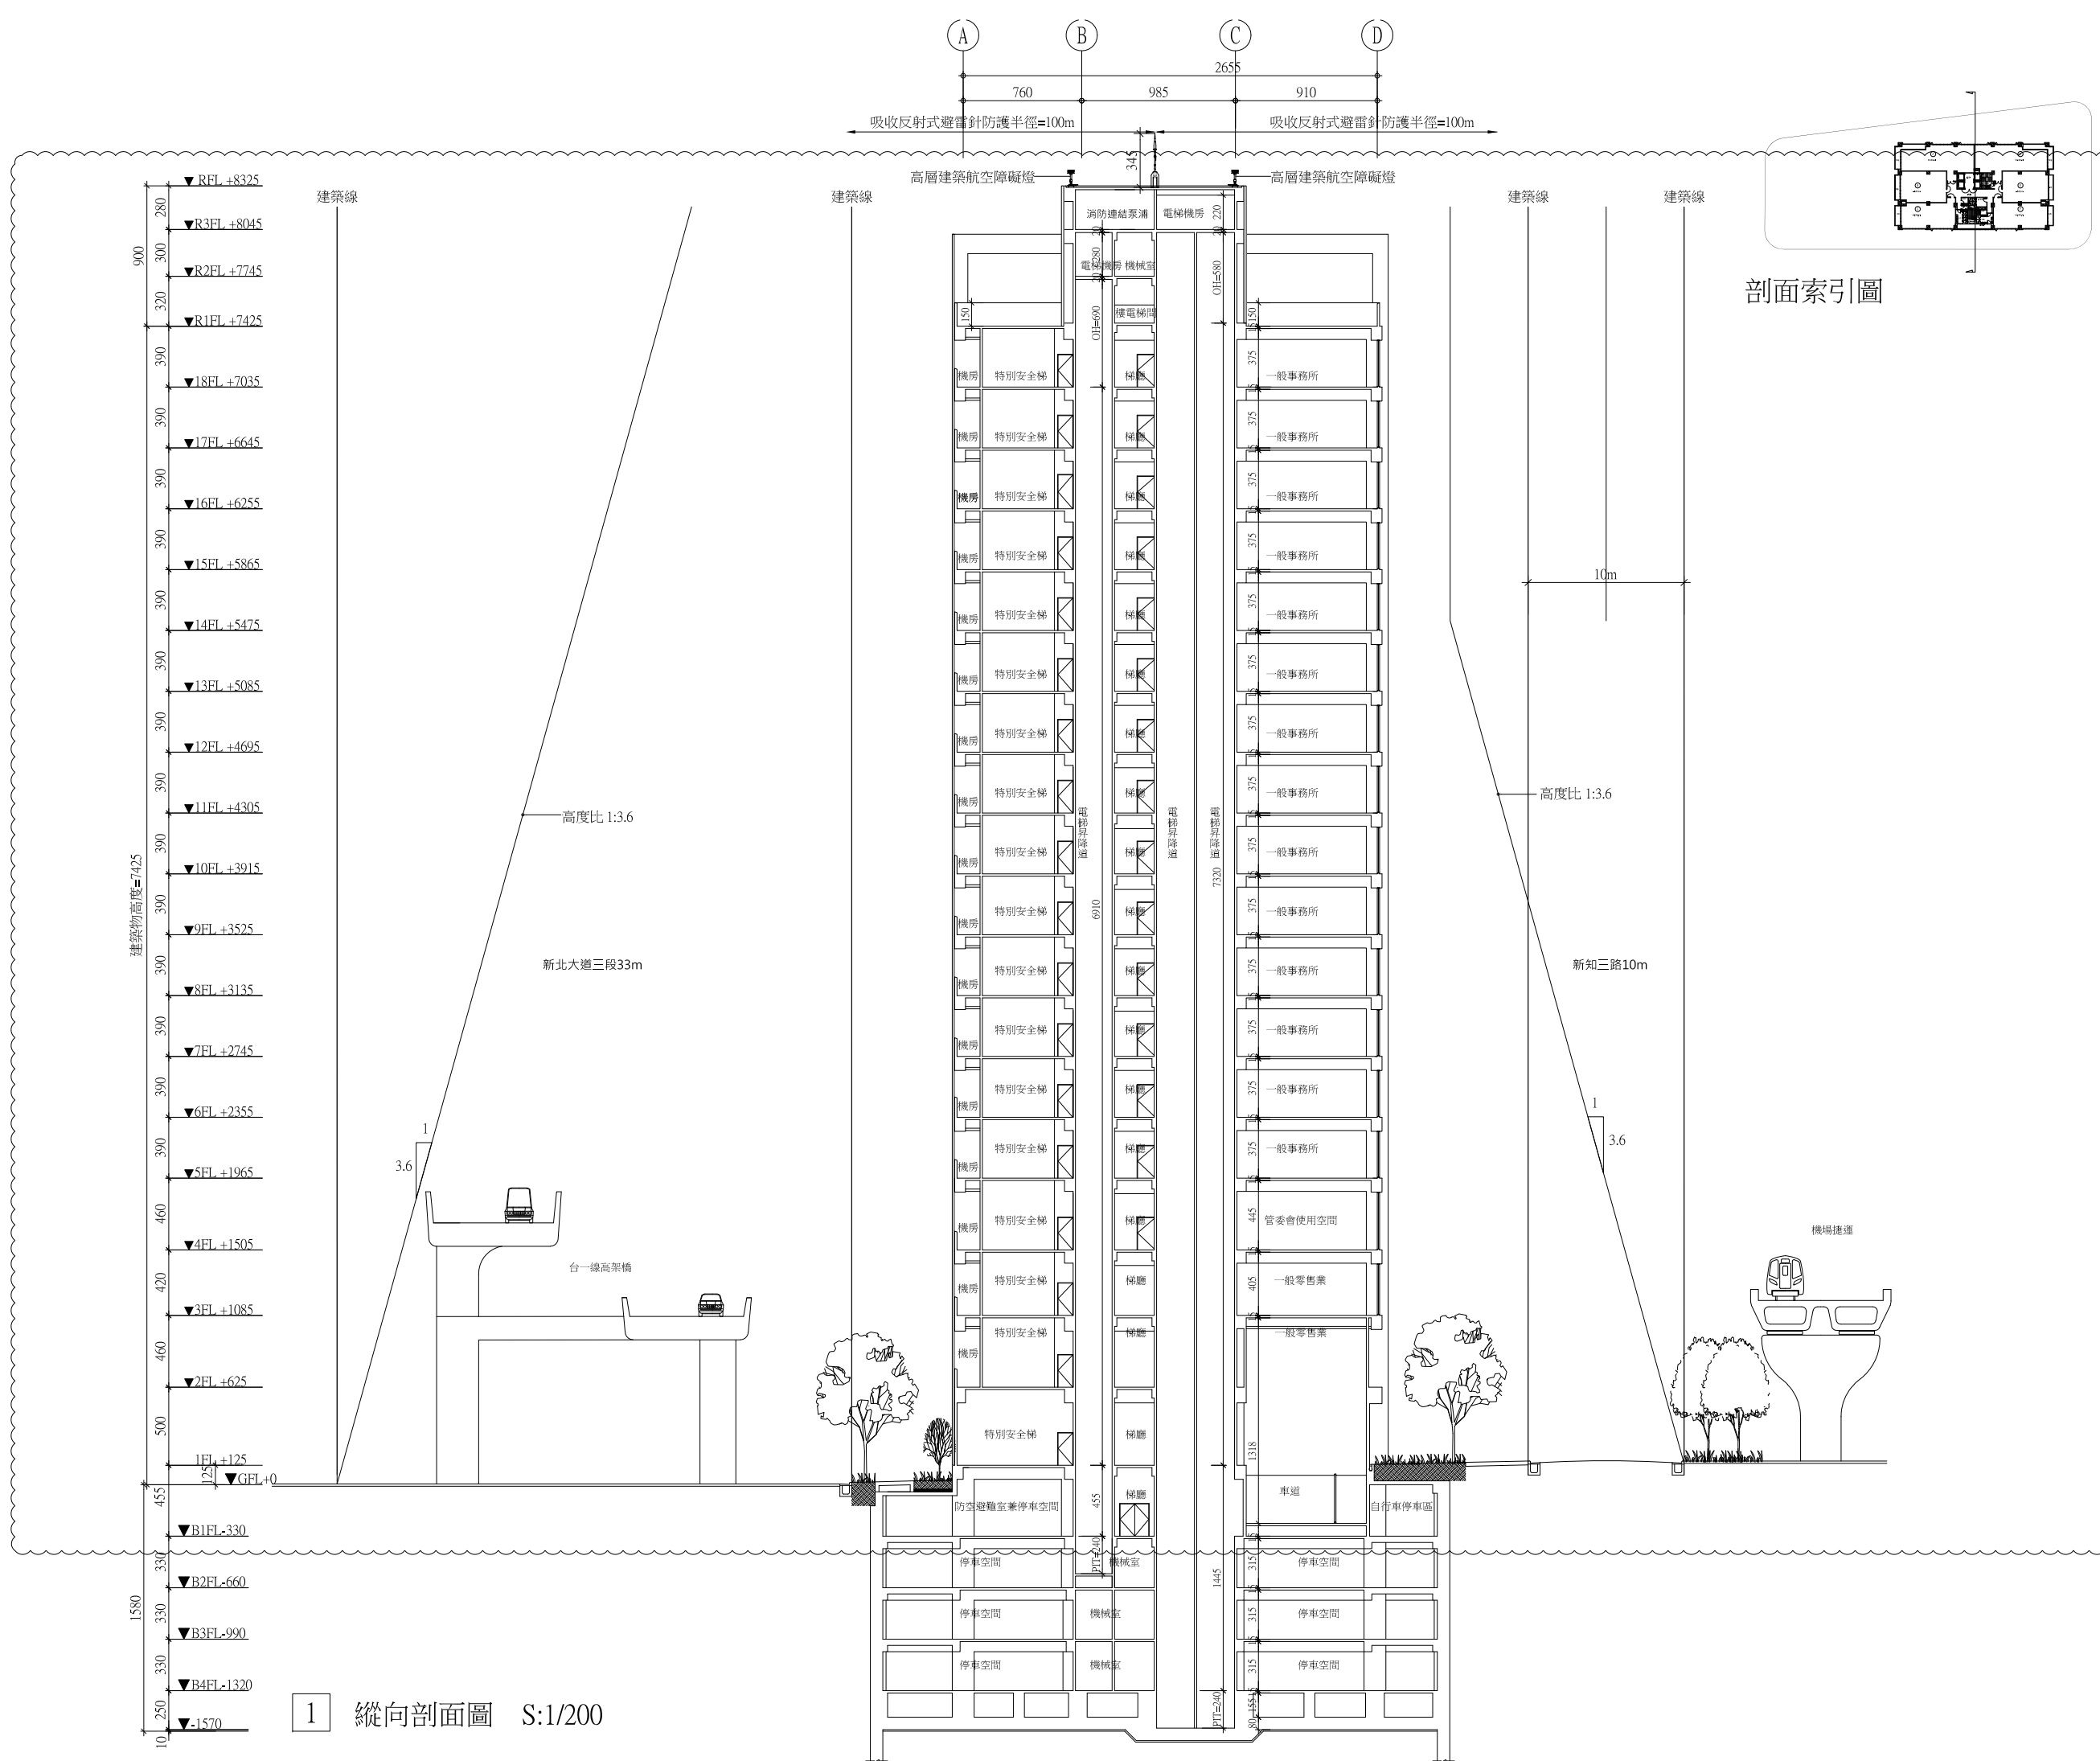

1 縱向剖面圖 S:1/200

工程名稱/Project

悅萊建設
新莊區新知段辦公大樓新建工程

新北市新莊區新知段90地號

修正記錄/Revisions

109.03.09 第二次變更設計

備註說明/Note

設計/Design 李文勝

繪圖/Drawn

校核/Check

比例/Scale A1(1/200) A3(1/400)

單位/Unit CM

日期/Date 109/03/09

圖名/Drawing Name

縱向剖面圖

圖號/Drawing No.

A3-6

李文勝建築師事務所
W-S.Lee Architects & Planners

台北市內湖區新湖三路189號4樓
Tel:02-27938108 Fax:02-27932606
E-mail:wslee.arch@wslee.com.tw

柒、設計圖說

7-4 建築物外觀透視模擬圖



柒、設計圖說

7-4 建築物外觀透視模擬圖

